


# PROJEKT ZAGOSPODAROWANIA TERENU PRZEBUDOWY ULICY ŻYTNIEJ NA ODCINKU OD UL. MJR. NURTA DO UL. POŁUDNIOWEJ W POŁUDNIOWEJ CZĘŚCI MIASTA STARACHOWICE Z KOMPLEKSOWYM ROZWIĄZANIEM ODWODNIENIA - SKALA 1:500

PRACOWNIA				ZP-2	OBIEKT: Przebudowa ulicy Żytniej na odc. od ul. Mjr. Murta do ul. Południowej w pld. części miasta Starachowice z kompleksowym rozwiązaniem odw.	SKALA
IMIĘ I NAZWISKO	Nr upraw. Specjalność	PODPIS	DATA			1:500
Projekt. K. Grosicki	24/80 drogowa	<i>[Signature]</i>	06.08			
Oprac. mgr inż. S. Zatorski	drogowa	<i>[Signature]</i>	06.08	STADIUM: P.B.W.		POW. DM
				BRANŻA: Drogowa		
				PRZEDMIOT RYSUNKU:		NR RYS.
Sprawdz. mgr inż. Z. Kubicki	144/91 drogowa	<i>[Signature]</i>	06.08	PROJEKT ZAGOSPODAROWANIA TERENU		<b>2</b>
Kier.Prac. K. Grosicki	24/80 drogowa	<i>[Signature]</i>	06.08			

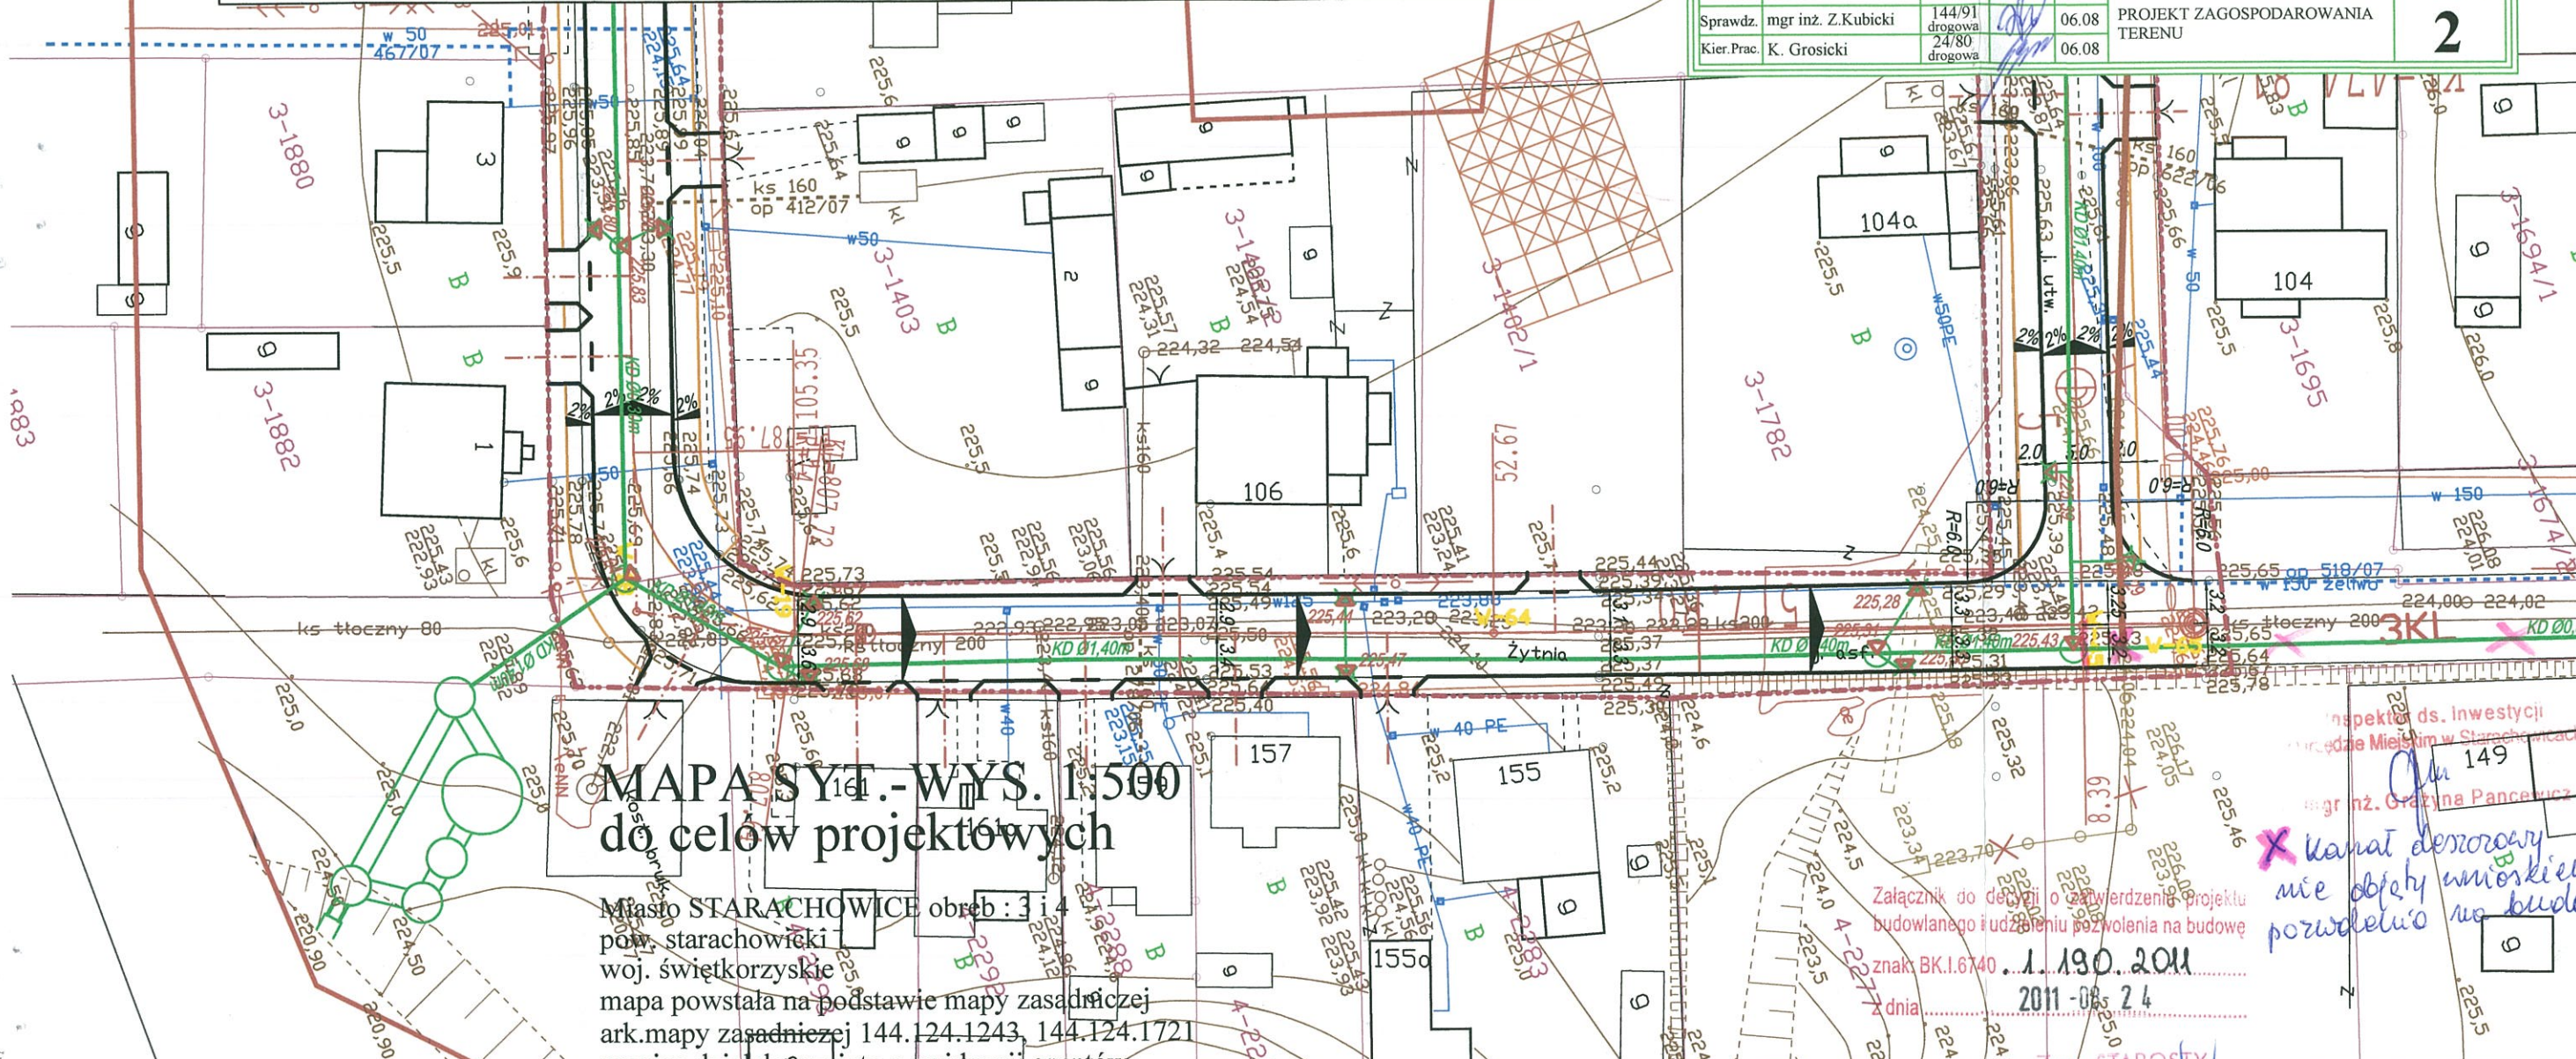

## MAPA SYT.-WYS. 1:500 do celów projektowych

Miasto STARACHOWICE obręb : 3 i 4 pow. starachowicki woj. świętokrzyskie  
mapa powstała na podstawie mapy zasadniczej ark.mapy zasadniczej 144.124.1243, 144.124.1721 granice działek przyjęto z ewidencji gruntów mapa aktualna na dzień 25.11.2007. r. wyk.

**STAROSTA STARACHOWICKI**  
Powiatowy Ośrodek Dokumentacji Geodezyjnej i Kartograficznej w Starachowicach  
Na obszarze oznaczonym linią czerwoną dokonano aktualizacji treści mapy zasadniczej.  
Dokumenty z pomiaru uzupełniające przyjęto do zasobu powiatowego w dniu 2.8.STY. 2008 i zewidencjonowano pod nr 2148.56/2008  
Niniejsza mapa może służyć do celów projektowych. Projektowane obiekty budowlane wymagające pozwolenia na budowę podlegające wytyczeniu i inwentaryzacji powykonawczej przez jednostki uprawnione do wykonywania prac geodezyjnych.  
Starachowice dn. 2.8.STY. 2008

**Z up. STAROSTY**  
mgr inż. Urszula Kleian  
KIEROWNIK  
Powiatowego Ośrodka Dokumentacji Geodezyjnej i Kartograficznej

**GEODETA UPRAWNIONY**  
*[Signature]*  
mgr inż. Franciszek Sieroń  
Nr upr. 12858

USŁUGI GEODEZYJNE,  
KARTOGRAFICZNE I WYSOKOŚCIOWE  
inż. Tomasz Sieroń  
25-312 Starachowice, ul. Dąbski 23/70; tel. (41) 36111836  
NIP 657-129-92-54 Regon 280019363

**LEGENDA:**

1) Drogi	2) Instalacje i sieci	3) Inne
- os. proj. dróg	- LNN - proj. linie napowietrzne NN	- proj. studnia
- proj. krawężnik	- eSN - proj. linie kablowe ŚN	- proj. studnia
- proj. chodnik	- eNN - proj. linie kablowe NN	- proj. studnia
- lśn. i proj. linie rozgraniczające	- denontowane linie napowietrzne NN	- proj. studnia
- linie rozgraniczające zgodne z planem zagospodarowania przestrzennego	- denontowane linie kablowe ŚN	- proj. studnia
- proj. wjazd do posesji	- denontowane linie kablowe NN	- studnia do denontacji
		- studnia do denontacji

inż. Ewa Banaszewska  
Dyrektor Wydziału Budownictwa i Gospodarki Komunalnej

Inspektor ds. inwestycji  
Urząd Miejski w Starachowicach  
mgr inż. Grażyna Pancerz  
X kanał deszczowy  
nie objęty wnioskiem  
pozwolenia na budowę

Załącznik do decyzji o zatwierdzeniu projektu budowlanego i udzieleniu pozwolenia na budowę znak BK.1.6740...1.190.2011  
dnia 2011-08-24